



USŁUGI GEODEZYJNE I KARTOGRAFICZNE

tel. 502 138 240
e-mail: geotech.busko@gmail.com

Michał Bachrij
SKOTNIKI DUŻE 65A
28-100 Busko-Zdrój

Busko-Zdrój 18.08.2023r.

PROTOKÓŁ

z wykonanej geodezyjnej inwentaryzacji powykonawczej
przyłącza ciepłowniczego do bloku nr 8 os. Pułaskiego
w miejscowości BUSKO-ZDRÓJ obr-10, gmina Busko-Zdrój.

Wykaz długości i średnic

rura sztywna 2x Ø 40 – 9m
rura osłonowa 2x Ø 110– 9m
zasuwy – 2szt

GEODETA

inż. Michał Bachrij

MIEJSKIE PRZEDSIĘBIORSTWO GOSPODARKI KOMUNALNEJ Sp. z o.o. w Busku-Zdroju	
WPŁYNEŁO	
dnia	25 -08- 2023
L. dz.5658.....	zał.
podpis	DZIAŁ: 20

CP



Usługi Geodezyjne i Kartograficzne
"GEO-TECH" Michał Bachrij
28-100 Busko-Zdrój SKOTNIKI DUŻE 65A
tel. 502 138 240
e-mail geotech.busko@gmail.com

GEODEZYJNA INWENTARYZACJA POWYKONAWCZA PRZYŁĄCZA CIEPŁOWNICZEGO


woj. świętokrzyskie
pow. buski
miasto BUSKO-ZDRÓJ – obr.10 – 260101_4.0010
Działka ewidencyjna nr 112/52
skala 1:250
sekcja: 7.134.18.13.3.2
układ współrzędnych płaskich prostokątnych – PL-2000
układ wysokościowy – PL-EVRF2007-NH
geodezyjny układ odniesienia – PL-ETRF2000
nr zgłoszenia prac geodezyjnych: GKN.6640.1555.2023

Wykonał:

USŁUGI GEODEZYJNE I KARTOGRAFICZNE
"GEO-TECH" Michał Bachrij
28-100 Busko-Zdrój SKOTNIKI DUŻE 65A
tel. 502 138 240 e-mail: geotech.busko@gmail.com

GEODETA
inż. Michał Bachrij

Busko-Zdrój 17.08.2023r.

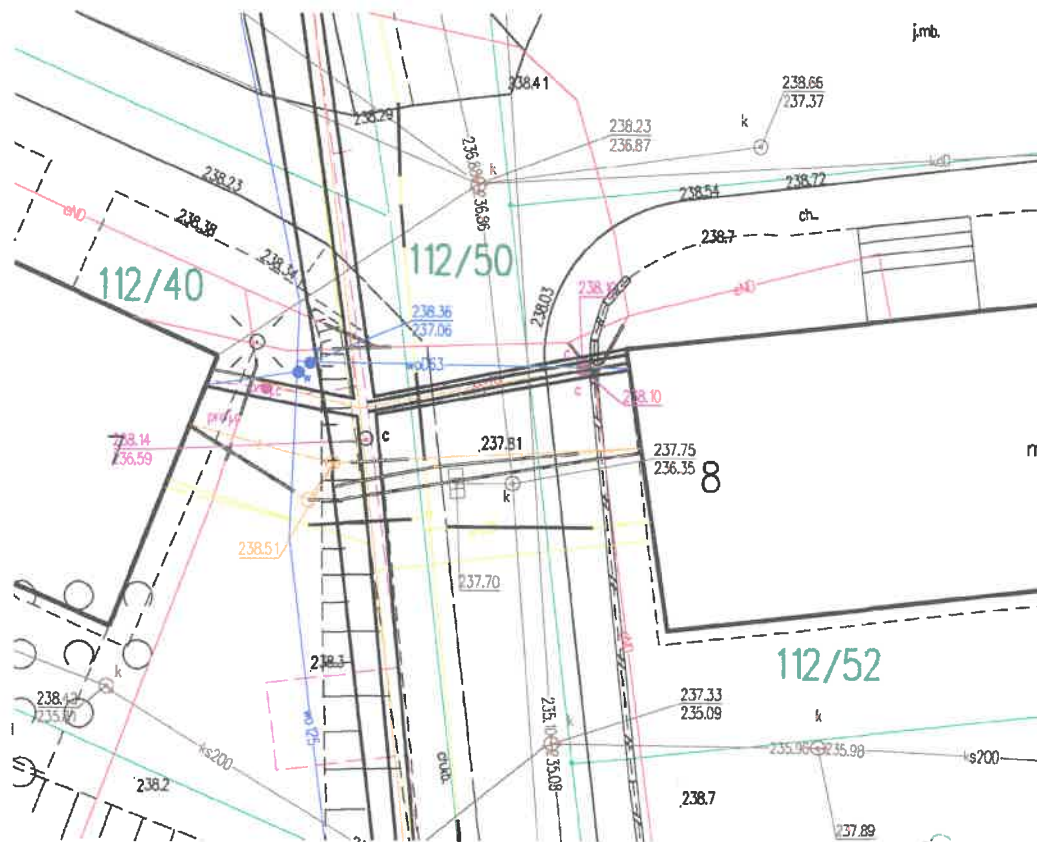

Jestem świadomy odpowiedzialności karnej za złożenie fałszywych oświadczeń. Oświadczam, że operat techniczny zawierający rezultaty prac geodezyjnych, w wyniku których powstał niniejszy dokument uzyskał pozytywny wynik weryfikacji.

Identyfikator zgłoszenia prac geodezyjnych	GKN.6640.1555.2023
Organ Służby geodezyjnej, który otrzymał zgłoszenie	Starosta Powiatu Buskiego
Wykonawca prac geodezyjnych	Usługi Geodezyjne i Kartograficzne GEO-TECH Michał Bachrij
Nr oraz data sporządzenia dokumentu zawierającego wynik pozytywnej weryfikacji	OPN P.2601.2023.1557 17.08.2023
Imię i nazwisko oraz numer uprawnień zawodowych kierownika prac	mgr inż. Maciej Kowalski nr upr. 21713